



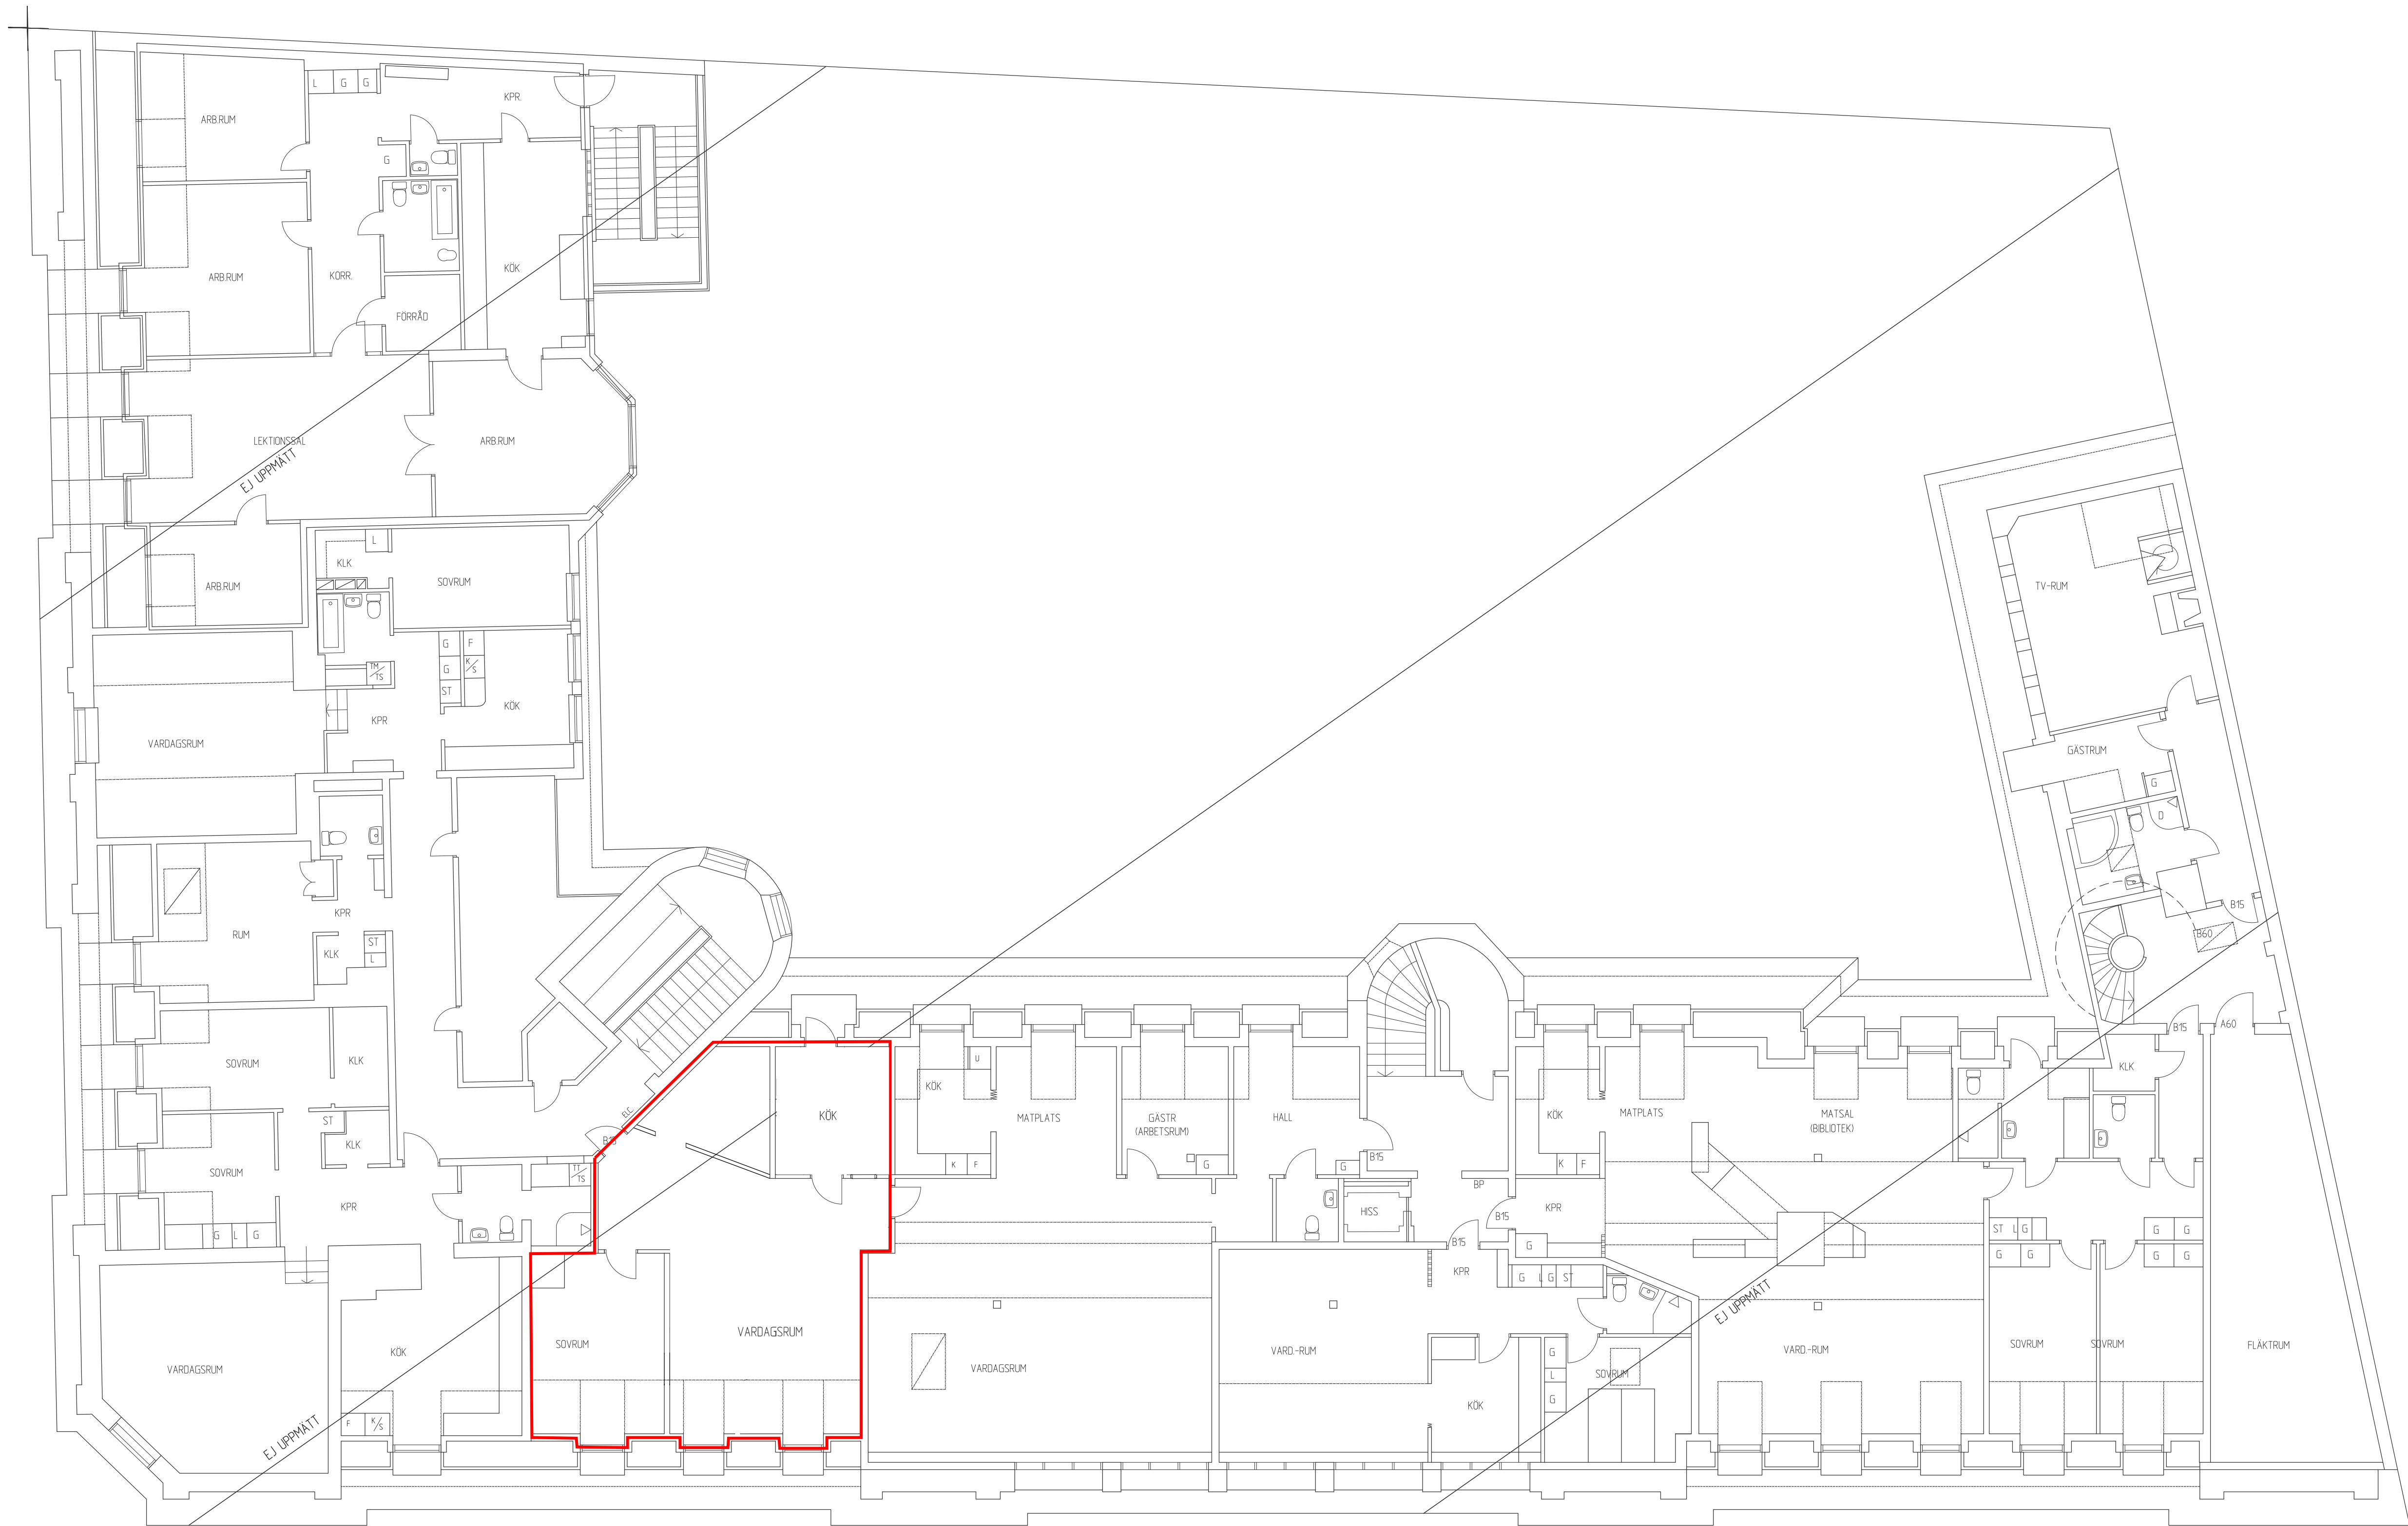

PLAN 3, VINDSVÅNING, SKALA 1:100 A1, A:200 A3

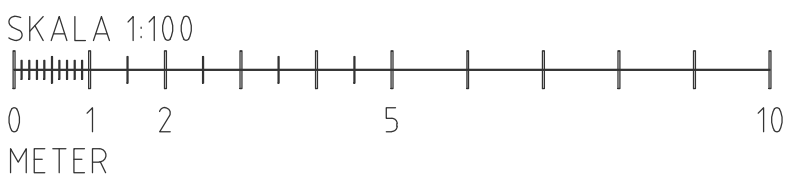

RELATIONSHANDLING 130514

KLÖVERN

BTC

ByggTec Consulting AB

Tälnäsgatan 18, 721 34 Västerås E-post: helmut@byggtec.se

Tel: 070-371 29 70 Hemsida: www byggtec.se

HELMUT PETERLE

MANFRED 6

UPPMÄTNING

PLAN 3, VINDSVÅNING,

SKALA
A1= 1:100
A3= 1:300

BYGGTEC

NET
A1:05